




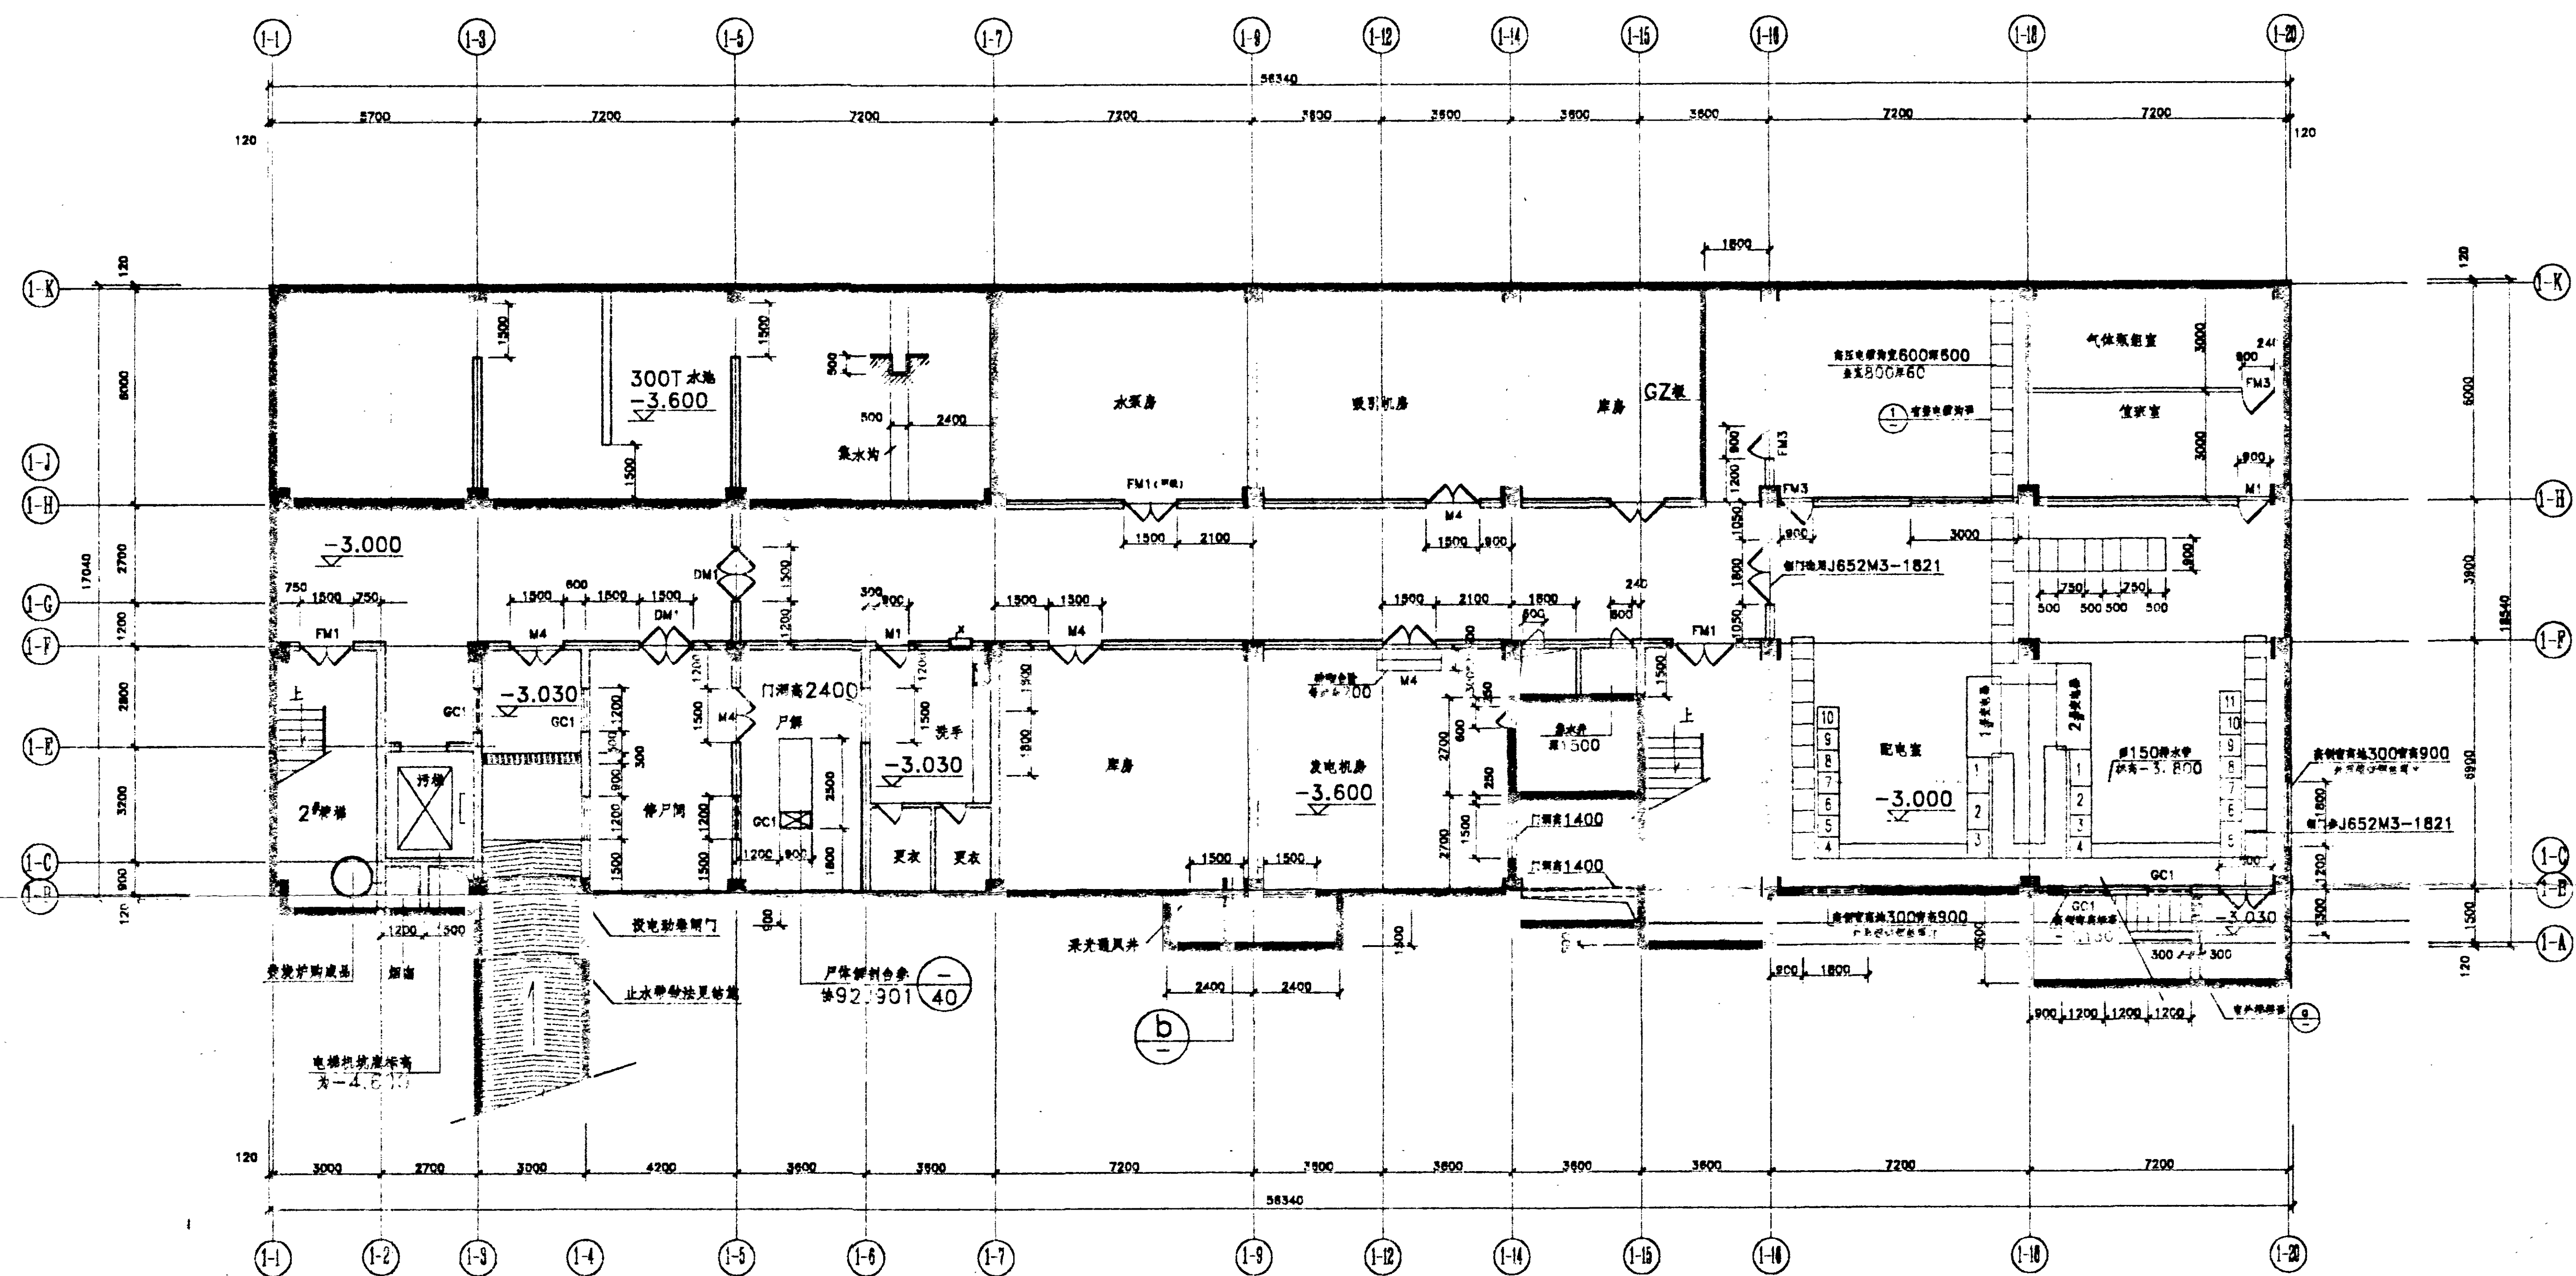


地下室平面图

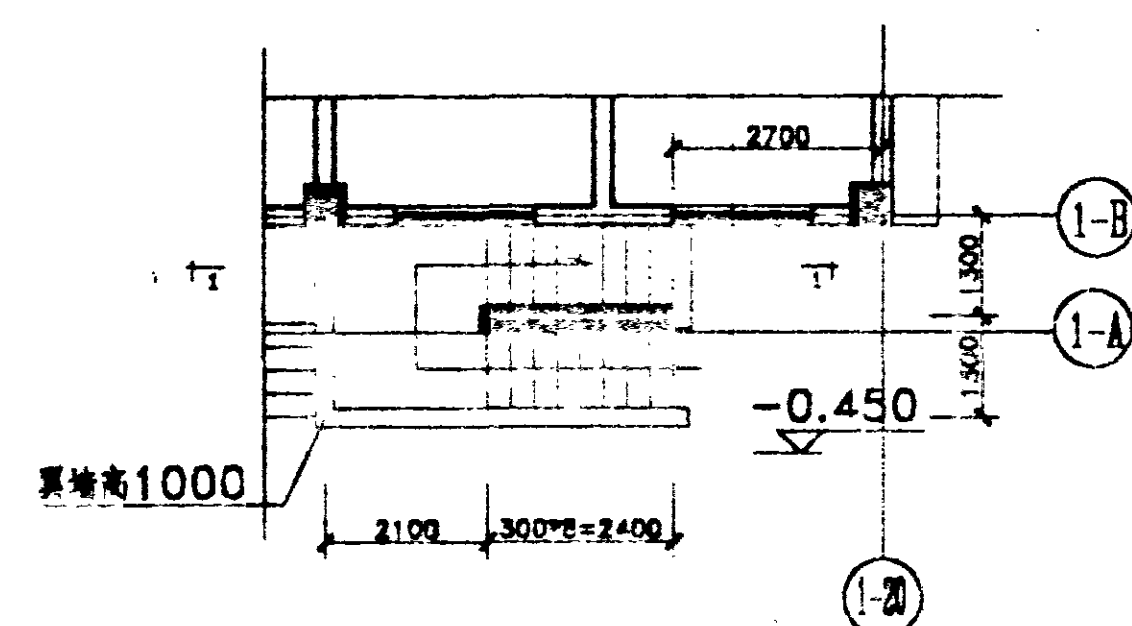

① 1:100

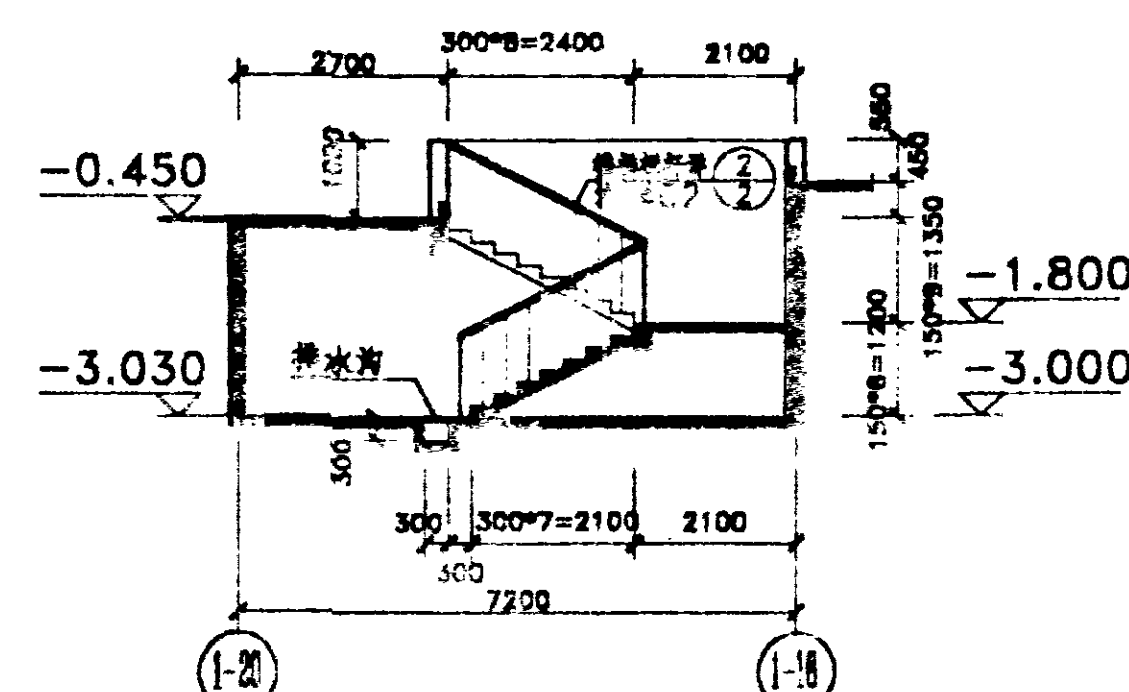


1-1 1:20

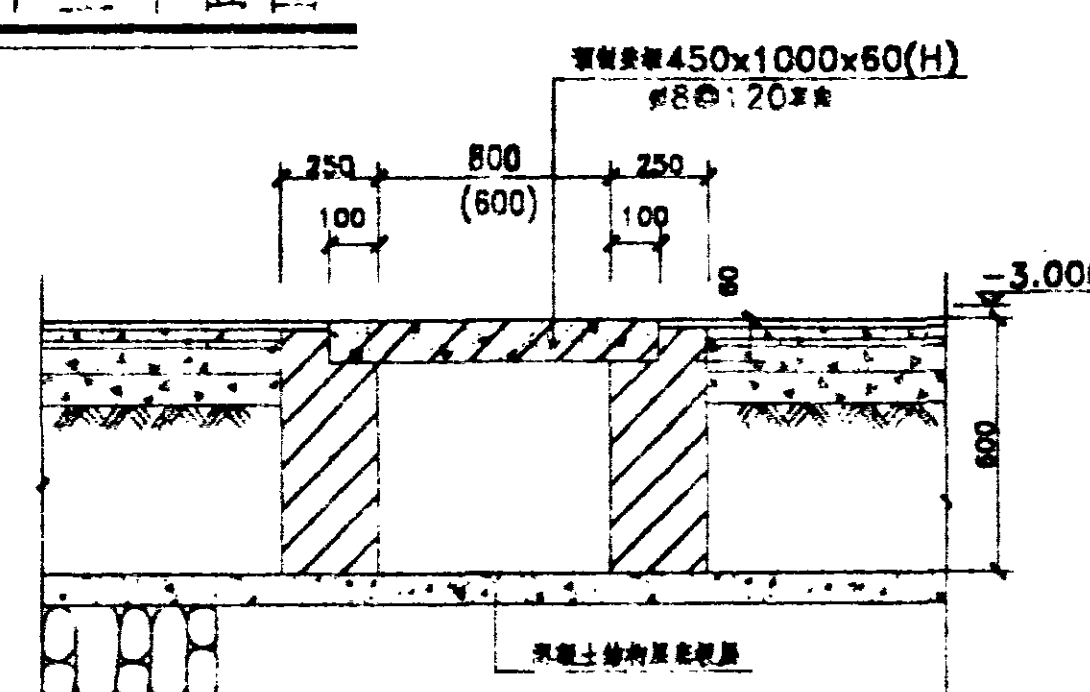

① 1:20

(电缆沟详图
有盖板处)

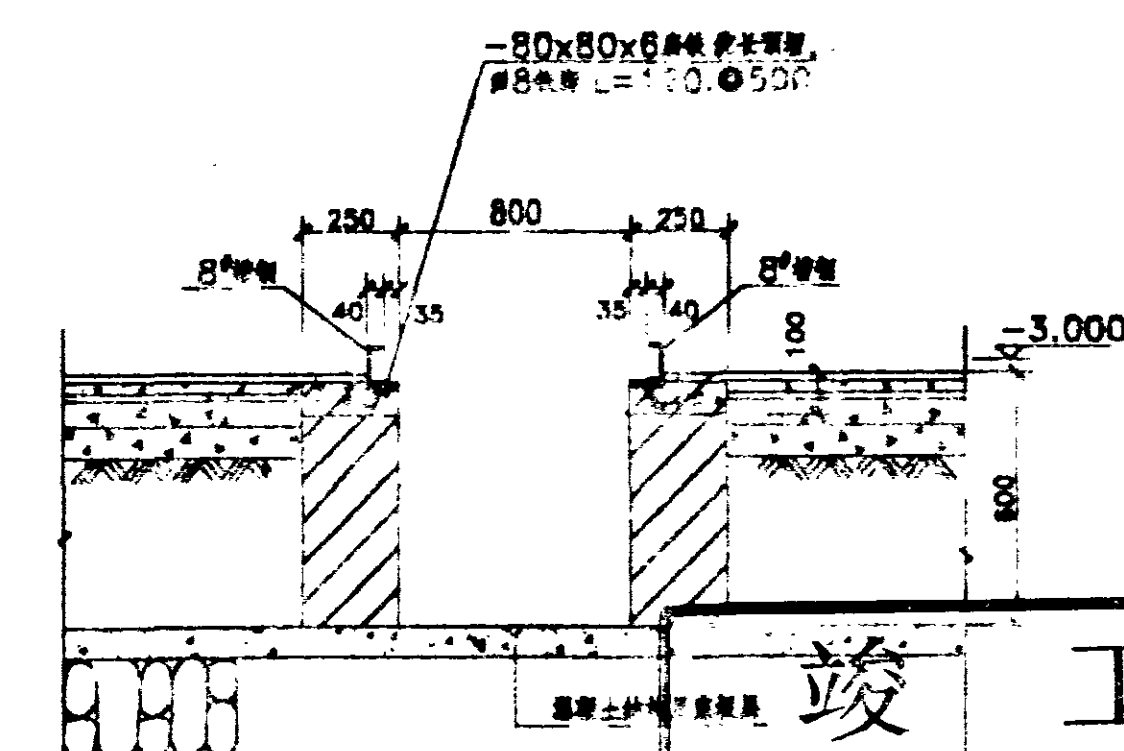

② 1

竣工图			
施工单位	温州华泰建筑工程公司	审核人	俞华
编制人	俞华	编制日期	2003.8.20
技术负责人	李永生	监理单位	温州天工监理公司
无盖板	监理单位	总 监	李永生

003

温州华泰建筑工程公司

制 图 校 对 审 核 出 图 日 期 图 名

地下室平面图

工程名称 平阳第一人民医院
项 目 内科病房综合楼

工程号
图 号 建施-2